

Woj.: wielkopolskie
Powiat: kępiński
Jedn. ewid.: Perzów
Obręb: MIECHÓW

BIURO USŁUG GEODEZYJNYCH
"PRYZMAT"
Zbigniew Głowacki
63-600 KĘPNO, ul. Kościuszki 9/13
tel./fax 062 78-28-712, 0-603 653-196
NIP 619-126-71-18

ZAKŁAD USŁUG TECHNICZNYCH
"KUBOŚ"
63-500 Ostfrieszów, Olszyna 52 A
tel./fax 062 730 29 22
NIP 622-128-08-86 REGON 250296768
PRACOWNIA PROJEKTOWA

Nazwa dokumentacji	PROJEKT BUDOWLANY	Rys. nr:
Przebudowa drogi gminnej we wsi Miechów, dz. 344.		
Nazwa rysunku	PLAN ORIENTACYJNY	Skala: 1:10000
Projektant	ASYSTENT PROJEKTANTA	Podpis
<i>[Podpis]</i>	<i>[Podpis]</i> Paweł GRZESIEK mgr inż. transportu Politechniki Poznańskiej ASYSTENT PROJEKTANTA <i>[Podpis]</i> Jerzy KUBOŚ mgr inż. budownictwa Politechniki Poznańskiej	

MAPA DO CELÓW PROJEKTOWYCH

Skala 1:1000

Wykonana na podstawie mapy zasadniczej 1:1000 sekcja 454.133.191
oraz pomiaru uzupełniającego wykonanego w marcu 2012 roku.
W układzie poziomym 1965 strefa 4 i układzie pionowym Kronsztad.
Granice działek przedstawiono zgodnie z ewidencyjnym stanem gruntów i budynków.

PRZEBUDOWA DROGI GMINNEJ WE WSI MIECHÓW


----- zasięg opracowania

Ks. rob. 21/2012
DZ 235/2012
KERG 2097-8/2012

Kępno, dn. 2012-03-29
Sporządził:

GEODETA
[Podpis]
Ewa Nowak-Kobalczyk

Kierownik roboty:
GEODETA UPRAWNIONY
mgr inż. Zbigniew Głowacki
Wpł. nad. przez Główn. Geod. Kraju
Nr 15/155

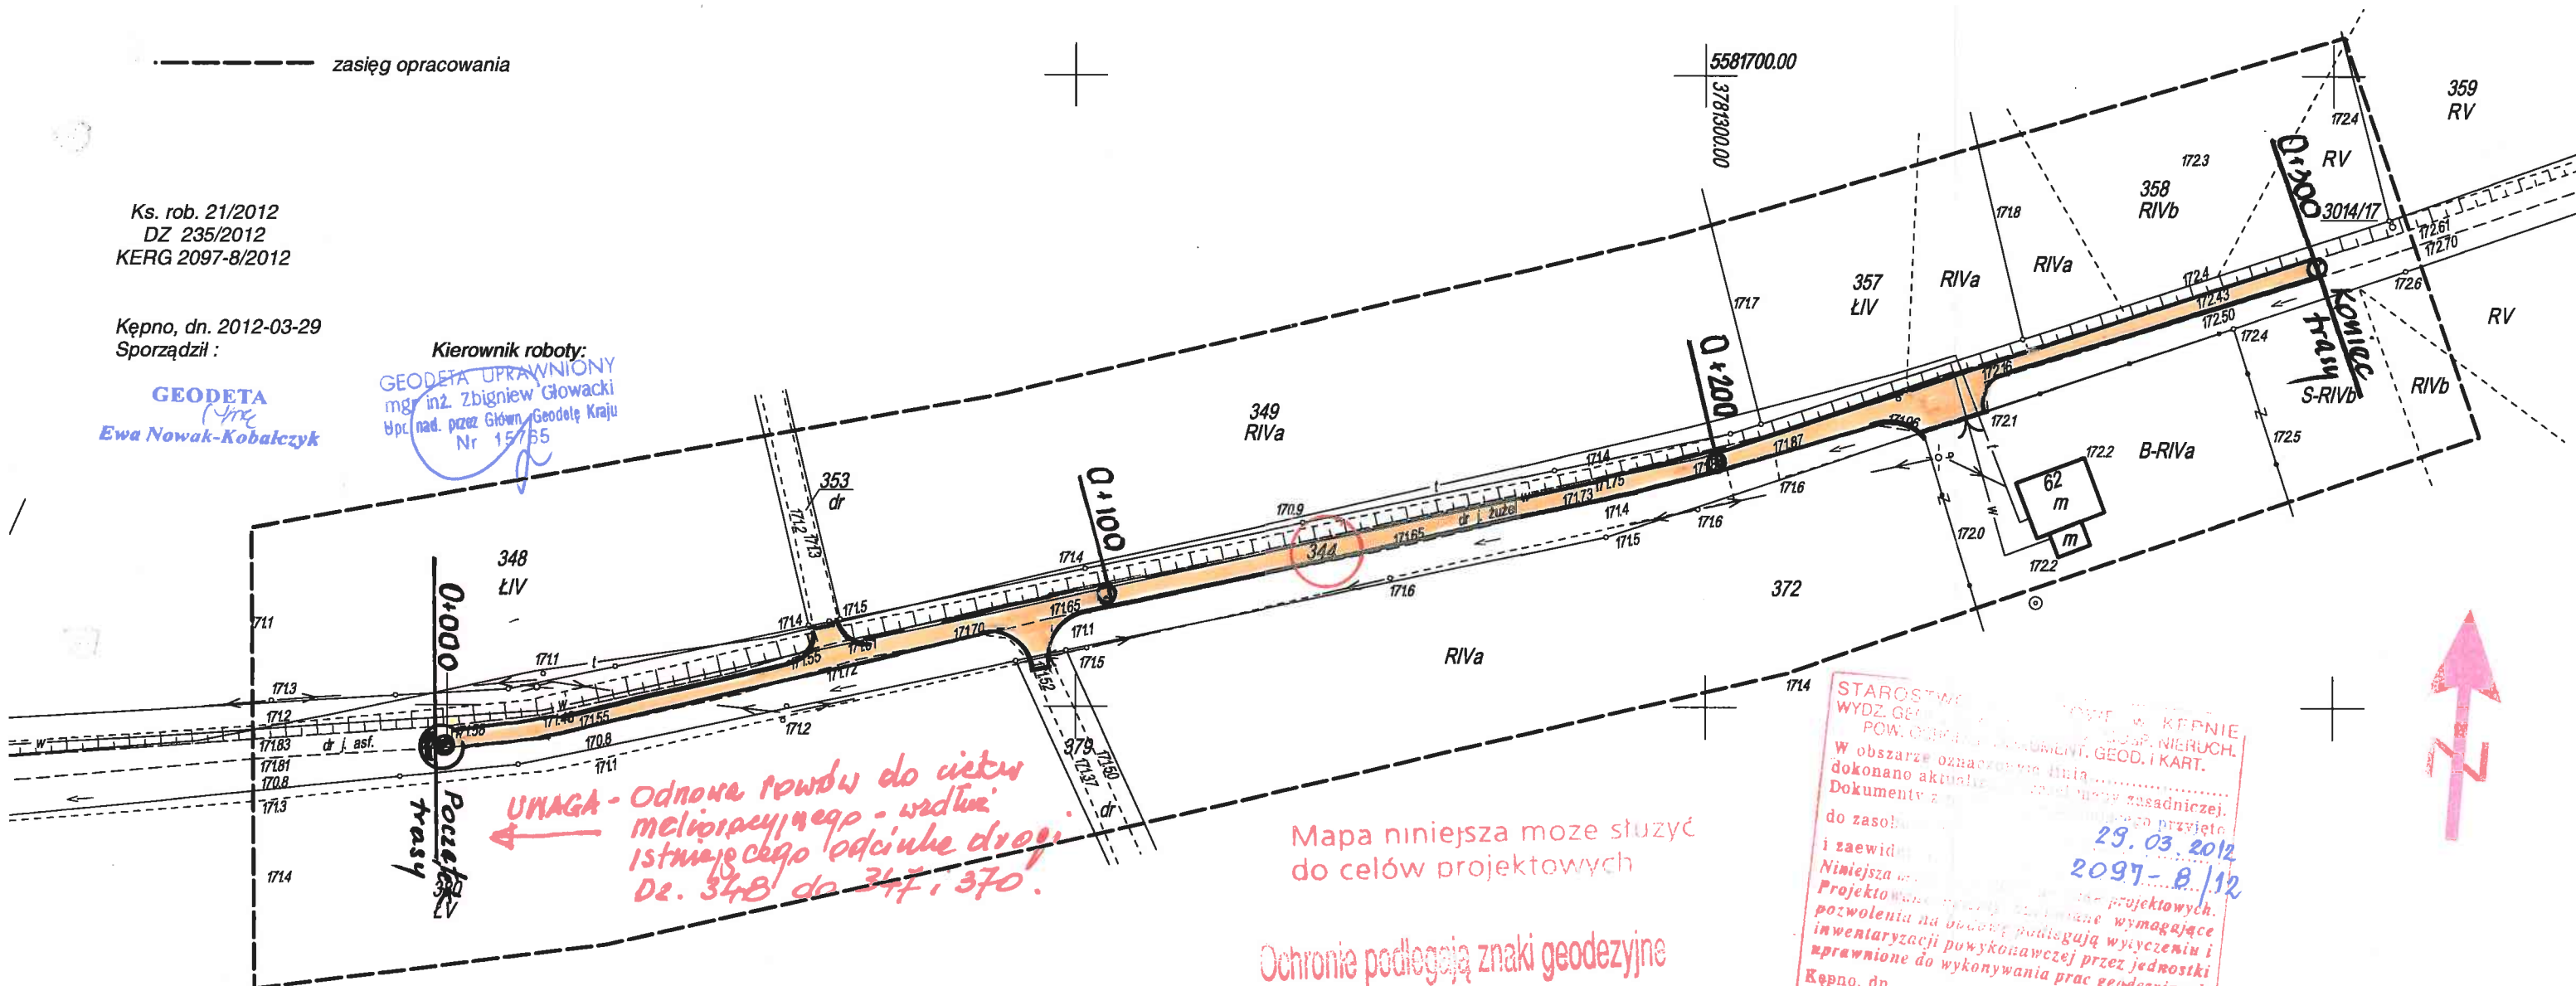

istniejącego odcinka drogi
dz. 348 do 347, 370.

Mapa niniejsza może służyć
do celów projektowych

Ochronie podlegają znaki geodezyjne

Nie wyklucza się istnienia w terenie
nnych nie wykazanych na niniejszej mapie
urządzeń podziemnych, które nie były zgło-
szone do inwentaryzacji lub o których brak
test inżynierii w instytucjach branżowych

GMINA PERZÓW
63-642 Perzów
woj. wielkopolskie
Identyfikator: 250855200
NIP 619-19-45-096

WOJ.
[Podpis]
Bożena Hejczyńska

NA DANYM TERENIE BRAK
PROJEKTOWANYCH SIECI
KANAŁÓW

STAROSTWA
WYDZ. GEOD. I KART.
W obszarze oznaczonej linią
dokonano aktualizacji mapy zasadniczej.
Dokumenty z
do zasobów
i zaewid
Niniejsza
Projektowane
pozwolenia na budowę podlegają wytyczeniu i
inwentaryzacji powykonawczej przez jednostki
uprawnione do wykonywania prac geodezyjnych
Kępno, dn. 29.03.2012
2097-8/12

Gratyna Jan
ZCA GEOD. I KART.